


# 房屋建筑面积分层平面图





宗地号		
栋号和名称	渝水坊2号楼	
层次和名称	3-11层	
本栋 总层数	地上	11
	地下(含半地下室)	
建筑面积 类别	预售面积	
	竣工面积	√
建筑面积	787.52*9平方米	
备注: 图中所标尺寸为中线尺寸。		
测量单位	重庆市平正房产测绘事务所	
测量日期	2013年6月13日	

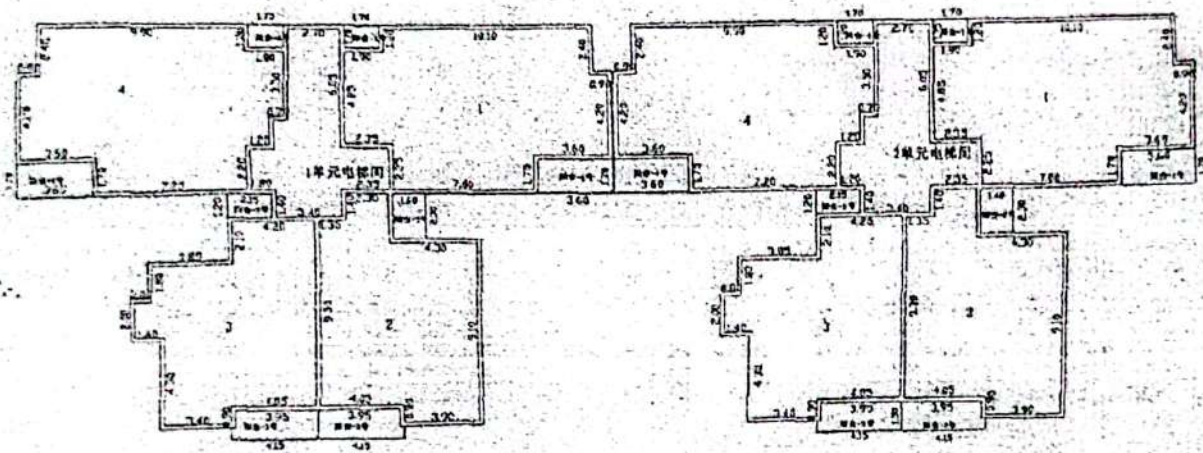

0024



# 房屋建筑面积分层平面图

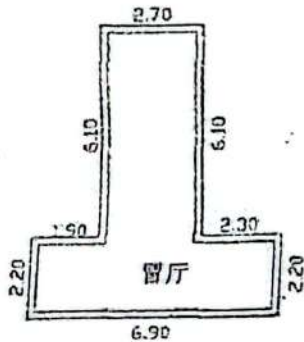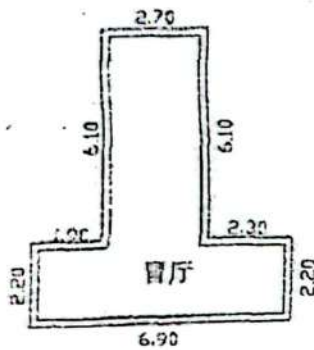

宗地号		
栋号和名称	渝水坊2号楼	
层次和名称	屋顶	
本栋总层数	地上	11
	地下(含半地下室)	
建筑面积类别	预售面积	
	竣工面积	✓
建筑面积	69.46 平方米	
备注: 1. 图中所标尺寸为中线尺寸。		
测量单位	重庆市平正房地产测量事务所	
测量日期	2013年6月13日	



023





20220309164822534636

### 渝水坊一期门牌对应表

0058

地址：九龙坡区白市驿镇白龙路25号

规划许可证门牌	公安局门牌号	竣工测绘门牌	备注
1号楼	1幢	1号楼	九龙坡区白市驿镇白龙路25号 幼儿园
2号楼	2幢	2号楼	九龙坡区白市驿镇白龙路25号 商业
商业	附1号—附8号		附1号—附8号
3号楼	3幢	3号楼	九龙坡区白市驿镇白龙路25号 商业
商业	附9号—附37号		附9号—附37号
4号楼	4幢	4号楼	
5号楼	5幢	5号楼	
6号楼	6幢	6号楼	
7号楼	7幢	7号楼	
8号楼	8幢	8号楼	
9号楼	9幢	9号楼	
10号楼	10幢	10号楼	
11号楼	11幢	11号楼	
12号楼	12幢	12号楼	
3 车库	九龙坡区白市驿镇白龙路25号负1号—负343号 负1—储藏室1号—储藏室81号		







20220309164903254639

# 重庆市国有土地使用证附图

全性机械制造有限公司

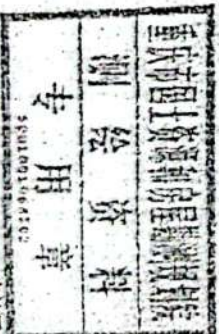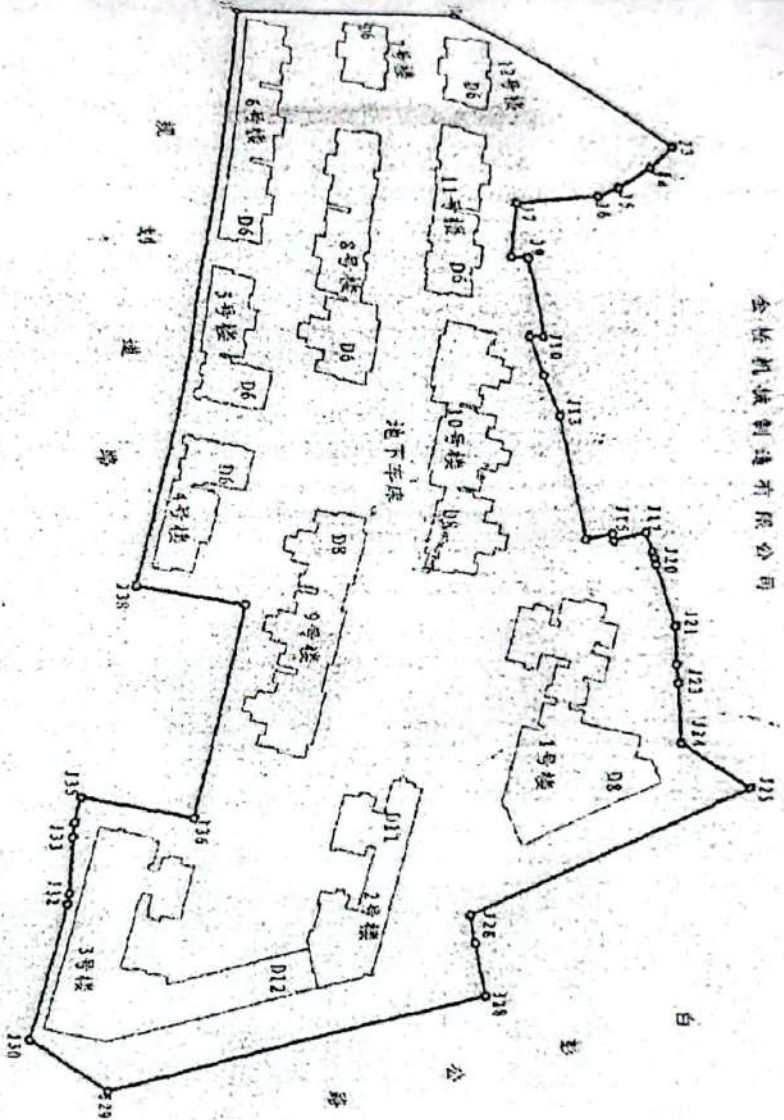

图号: (S30821)  
 地籍号: C40140050015000  
 土地座落: 九龙坡区白市驷镇白龙路25号2号楼

比例尺 1:2100


高新区土地勘测院 制

宗地面积: 35305.0 平方米  
 分摊面积: 425.620-15-IV (62.80-44.75)



附

图

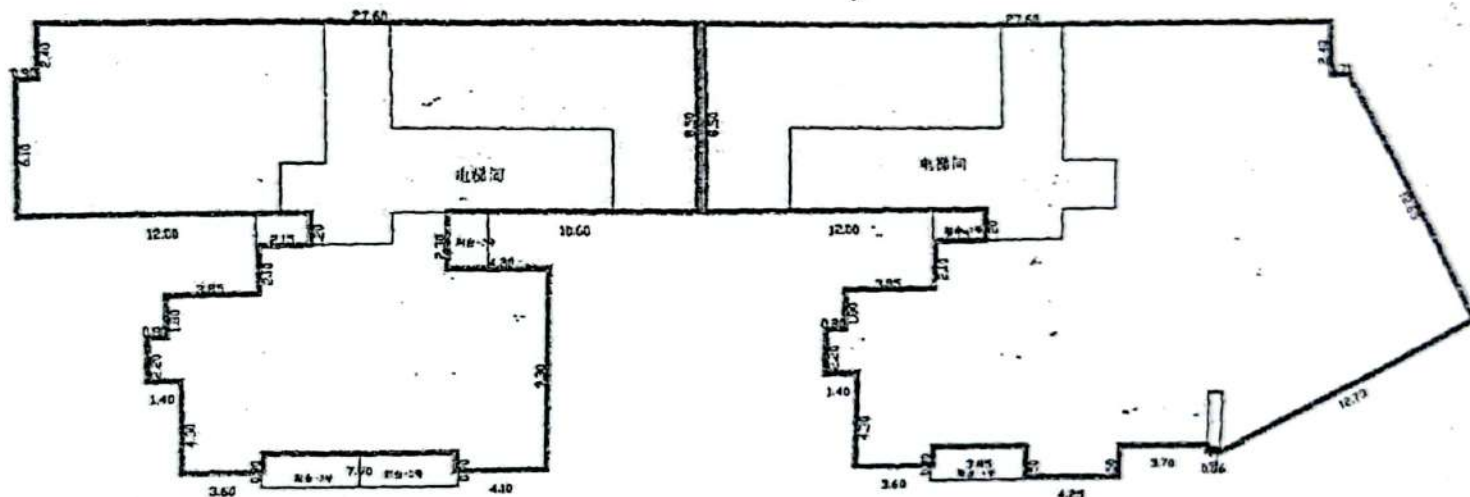

第2幢第1层平面图



比例 1: 长度单位: m 建筑面积 m<sup>2</sup>

自墙 ——— 共墙 ——— 0.50 墙 ———

测绘单位 重庆市平正房地产测量事务所


勘文:

制图: 李斌



附

图

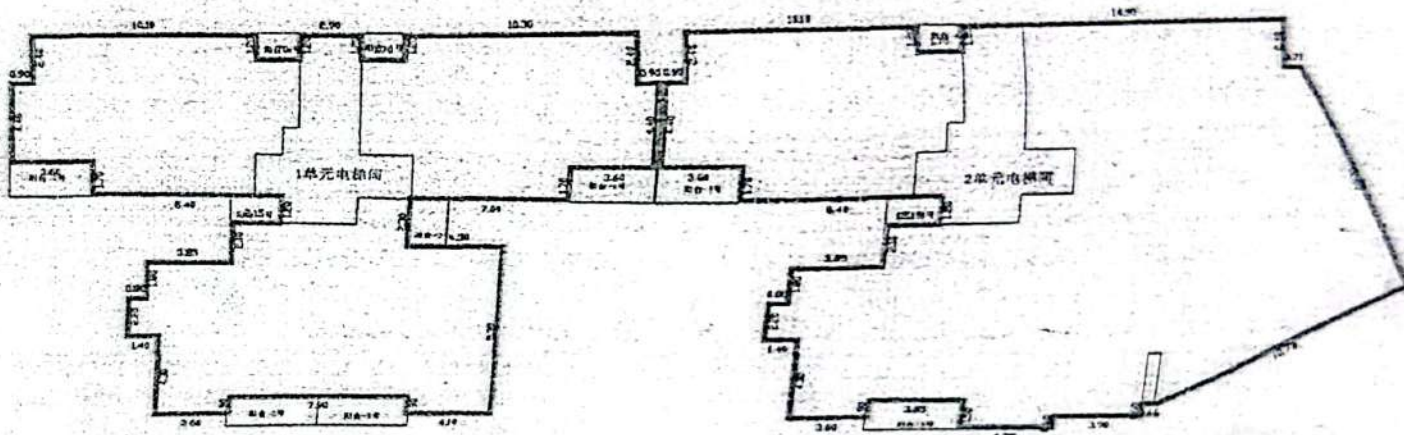

第2幢第2层平面图



比例 1: 长度单位: m 建筑面积 m<sup>2</sup>

自墙 ——— 共墙 - - - 借 - - -

测绘单位: 重庆市平正房地产测量事务所

勘丈:


制图: 权

838



附

图

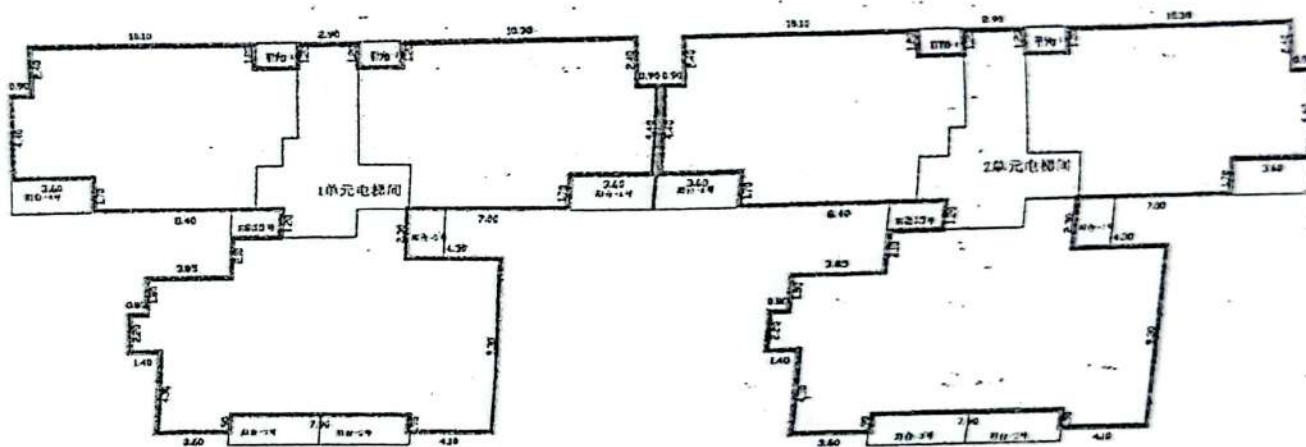

第2幢第3-11层平面图



比例 1: 长度单位: m 建筑面积 m<sup>2</sup>


自墙 ——— 共墙 ——— 0.00 ———

测绘单位: 重庆市平正房地产测量事务所

勘丈:

制图: 李义



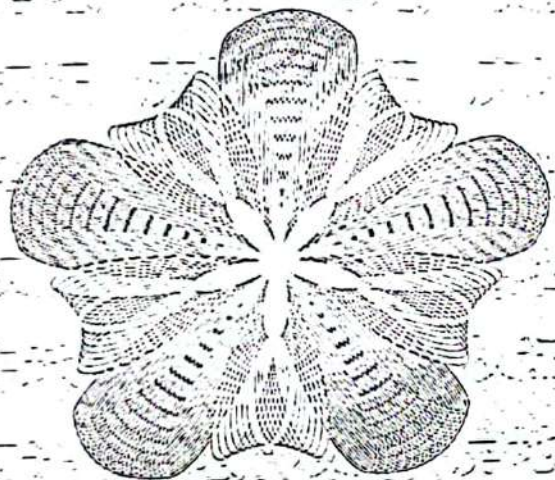

重庆市国土资源和房屋管理局制

编号: 04721321

房地证 字第 105 2015 22235 号

根据《中华人民共和国土地管理法》、《中华人民共和国城市房地产管理法》和《重庆市土地房屋权属登记条例》等规定,为保护房屋所有权人、土地使用权人的合法权益,对权利人申请登记,经审查符合条件的,颁发此证。

发证机关



扫描全能王 创建



扫描全能王 创建



权利人	重庆开源恒基房地产开发有限公司		
证件名称及号码	营业执照: 500224000008341 9-3-2		
坐落	九龙坡区白市驿镇白龙路25号负1-储藏室1号至储藏室81号		
房地籍号	JL014005001500013015		
土地使用权类型	出让	房屋结构	钢筋混凝土结构
土地用途	其他商服用地	房屋用途	仓储用房
土地使用权面积		楼层	名义层 负1层 物理层 第1层
共有使用权面积	35305m <sup>2</sup>	房屋建筑面积	5088m <sup>2</sup>
土地使用权终止日期	2049年11月19日	套内建筑面积	4724.21m <sup>2</sup>
房屋共有或共用部位及设施	87.67		

201506044070741

填证单位

填证单位:

登记日期

登记日期:

2015 年 6 月 5 日

年 月 日



土地分摊系数: 1.0117

该房其中87.67m<sup>2</sup>为抵押物... 2015.6.12

该房设定抵押... 2016.11.17

该房设定抵押... 2017.11.14




扫描全能王 创建



扫描全能王 创建

附

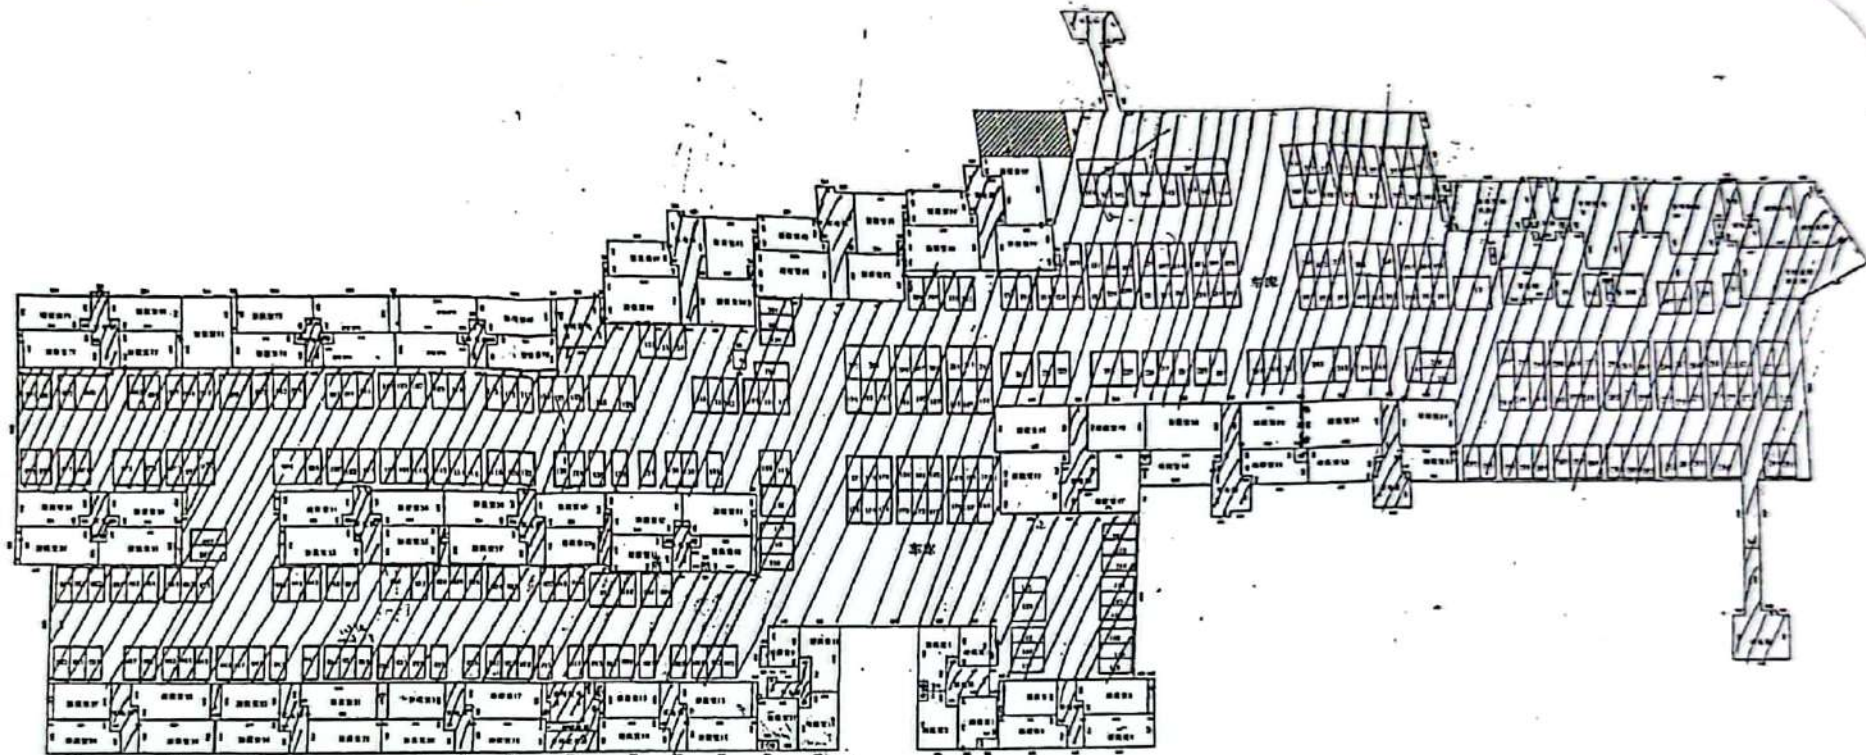

第车库幢第负1层平面图

图



比例 1 : 长度单位: m 建筑面积 m<sup>2</sup>

自墙 —— 共墙 —— 借墙 ——

测绘单位: 重庆市平正房地产测量事务所



制图: 李静


扫描全能王 创建



扫描全能王 创建



金桥机械制造有限公司

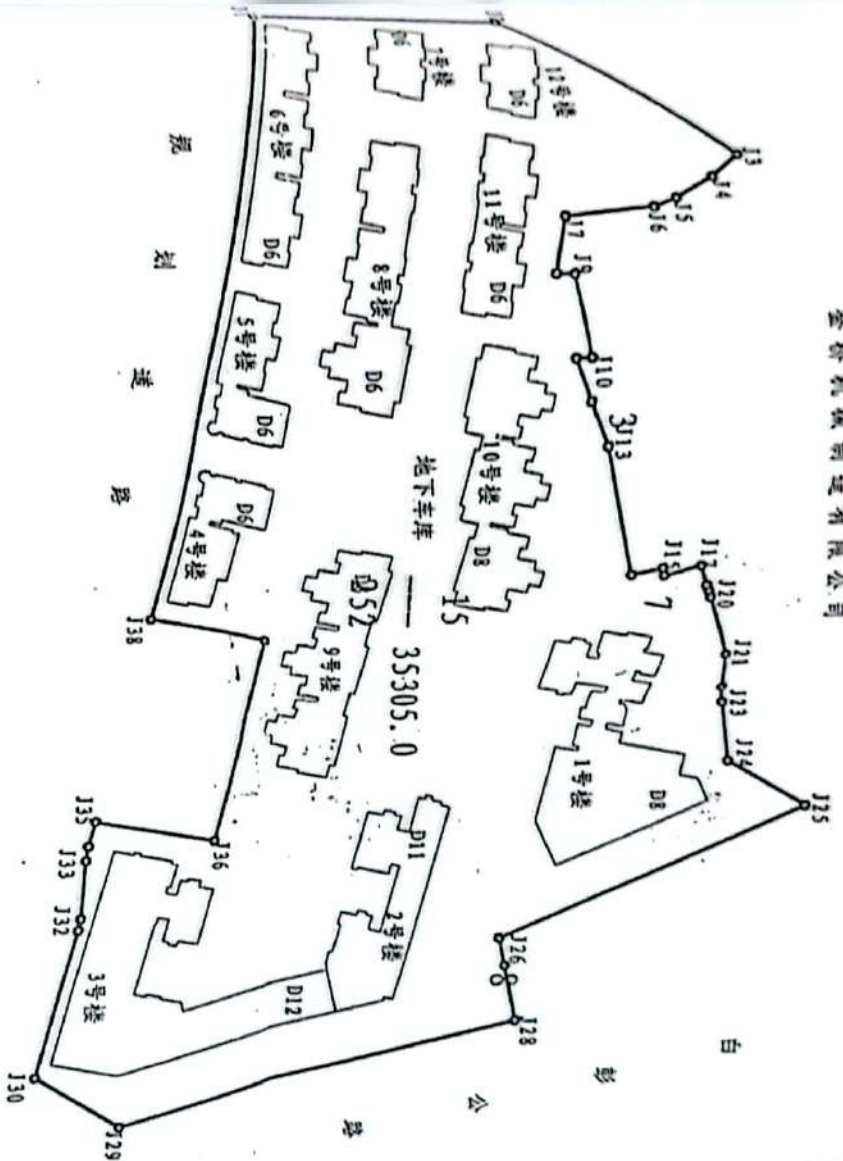

图号: (S36R21)  
 证号: JL0140050015000  
 地址: 九龙坡区白市驿镇白龙路25号负1-储藏室1号至储藏室81号  
 宗地面积: 35305.0平方米  
 分摊面积: 425.620-15-IV (62.80-44.75)

比例尺 1:2100

重庆市国土资源和房屋勘测规划院制



扫描全能王 创建



扫描全能王 创建



20220309163602934749

付林  
13

编号: PZFG201303012-013

# 重庆市房产面积测算报告书 (竣工)

宗地号: \_\_\_\_\_

房屋名称: 渝水坊车库

房屋地址: 九龙坡区白市驿牟家村十三社

委托单位: 重庆开源恒基房地产开发有限公司

重庆翁达物业发展有限公司

重庆市平正房地产测量事务所

2013年6月13日





20220309163603713693

# 房屋建筑面积量测和计算说明

15



### 项目名称及幢号

- 1、规划批准项目名称：渝水坊
  - 2、对外销售项目名称：渝水坊
  - 3、房屋所在楼盘（组团）名称：
  - 4、规划批准的幢号名称：车库
  - 5、公安机关编制的幢号名称：
- 本报告书的面积测算成果用于办理房屋权属登记。

### 二、建筑面积量测和计算依据

1. 《房产测量规范》(GB/T 17986.1—2000)
2. 建住房[2002]74号文
3. 《重庆市房屋面积测算实施细则》(渝国土房管发[2007]648号文)
4. 渝国土房管发[2010]92号文
5. 工程竣工测量报告
6. 建设工程竣工规划核实确认书(渝规九龙坡核(2013)0015号)

### 7. 竣工图

### 四、房产面积测算说明

本幢房屋共1层(负1层),总建筑面积为18331.33m<sup>2</sup>;  
 其中: 第负1层储藏室(共81套)共计建筑面积为12429.36m<sup>2</sup>;  
 第负1层车库共计建筑面积为12429.36m<sup>2</sup>;  
 第负1层的公用配电房242.84 m<sup>2</sup>、弱电配电房183.47 m<sup>2</sup>、设备通道24.10 m<sup>2</sup>、生活及消防泵房134.84 m<sup>2</sup>、消防水池140.43 m<sup>2</sup>、专用发电机房99.07 m<sup>2</sup>为不应分摊的共有面积。



### 五、测量方法及其它说明

1. 此份资料使用的长度单位为米, 面积单位为平方米。
2. 内业采用由 重庆市房屋勘测院和重庆大学 开发的 数字化房产综合处理系统 软件进行计算和绘图, 面积计算结果取位至0.01平方米, 分摊系数保留至小数点后四位。
3. 附图中所标注的尺寸为墙中线尺寸。

### 六、此份资料共 11 页, 包括:

房屋建筑面积量测和计算说明 1 页;  
 房屋建筑面积分户汇总表 3 页;  
 房屋建筑面积表 1 页;  
 共用建筑面积分层汇总表 2 页;  
 房屋建筑面积分层汇总表 1 页;  
 房屋建筑面积分层平面图 1 页;  
 附件 3 页。

### 七、需要特殊说明的问题

无

### 八、各负责人签名:

测绘计算: 李秋 2013年6月13日 部门检查: 李秋 2013年6月14日  
 检 查: 陈美 2013年6月13日 部门负责: 李秋 2013年6月14日  
 院 检 查: 陈美 2013年6月15日



20220309163604101140

# 房屋面积分户汇总表

建筑物名称: 渝水坊车库

面积单位: 平方米

楼号	单元	楼层	房号	套内面积	分摊系数	分摊面积	建筑面积	同户型数
第车库	/	第负1	车库	11540.65	0.0770	888.71	12429.36	1
第车库	/	第负1	储藏室1	45.60	0.0770	3.51	49.11	1
第车库	/	第负1	储藏室10	54.03	0.0770	4.16	58.19	1
第车库	/	第负1	储藏室11	47.64	0.0770	3.67	51.31	1
第车库	/	第负1	储藏室12	53.53	0.0770	4.12	57.65	1
第车库	/	第负1	储藏室13	61.31	0.0770	4.72	66.03	1
第车库	/	第负1	储藏室14	56.71	0.0770	4.37	61.08	1
第车库	/	第负1	储藏室15	47.31	0.0770	3.64	50.95	1
第车库	/	第负1	储藏室16	53.99	0.0770	4.16	58.15	1
第车库	/	第负1	储藏室17	61.31	0.0770	4.72	66.03	1
第车库	/	第负1	储藏室18	56.71	0.0770	4.37	61.08	1
第车库	/	第负1	储藏室19	47.31	0.0770	3.71	51.88	1
第车库	/	第负1	储藏室2	51.32	0.0770	4.37	55.27	1
第车库	/	第负1	储藏室20	53.99	0.0770	4.16	58.15	1
第车库	/	第负1	储藏室21	61.31	0.0770	4.72	66.03	1
第车库	/	第负1	储藏室22	56.71	0.0770	4.37	61.08	1
第车库	/	第负1	储藏室23	48.17	0.0770	3.71	51.88	1
第车库	/	第负1	储藏室24	53.99	0.0770	4.16	58.15	1
第车库	/	第负1	储藏室25	62.12	0.0770	4.79	66.96	1
轿车库	/	第负 1	储藏室 77	61.31	0.0770	4.16	58.15	1	
轿车库	/	第负 1	储藏室 78	53.99	0.0770	4.72	66.03	1	
轿车库	/	第负 1	储藏室 79	61.31	0.0770	4.16	58.15	1	
轿车库	/	第负 1	储藏室 80	53.99	0.0770	4.72	66.03	1	
轿车库	/	第负 1	储藏室 81	81.40	0.0770	6.27	87.67	1	
轿车库	/	第负 1	储藏室 9	30.72	0.0770	2.37	33.09	1	
合计				16264.86		1252.50	17517.36		

注：上表中不包括不计入分摊的共用面积：813.97 m<sup>2</sup>（架空层的公用配电室 22.84 m<sup>2</sup>、弱

电间 18.82 m<sup>2</sup>、设备通道 24.10 m<sup>2</sup>、生活及消防泵房 134.84 m<sup>2</sup>、消防水池 140 m<sup>2</sup>、专用配电

房 133.87 m<sup>2</sup>、柴油发动机房 99.07 m<sup>2</sup>）故总建筑面积：18331.38 m<sup>2</sup>。



测绘计算：李琼 2013年6月11日 部门检查：李高 2013年6月14日

检查：张莹 2013年6月13日 部门负责：张莹 2013年6月14日

除检查：张 2013年6月15日







20220309163605337788

### 房屋建筑面积总表

宗地号		建筑物名称	渝水坊车库	
地址	九龙坡区白市驿车家村十三社	坐 标	X=	Y=
委托单位	重庆开泰恒基房地产开发有限公司 重庆开泰恒基房地产有限公司 达物业发展有限公司	用 途	车库、储藏室	
面积统计		层数统计		
基底面积	0.00	地面以上层数		
总建筑面积	18331.33	其中	地面以上	
			架空层	无
			转换层	无
			设备层	无
地下室	18331.33	避难层	无	
共用建筑面积总计	2066.47			
其中	不分摊	地下室层数	1	
			应分摊	1252.50
其中		地下室层数		
备注说明:				







20220309163606134892

### 共用建筑面积分层汇总表



建筑名称: 渝水坊车库	公用面积名称	面积		分摊范围	备注
		应分摊	不分摊		
第车库幢 第负1层	车电梯	64.64		车库	64.64*1
	车电梯	35.56		车库	35.56*1
	车电梯	35.56		车库	35.56*1
	车电梯	24.28		车库	24.28*1
	车电梯	39.84		车库	39.84*1
	车电梯	39.84		车库	39.84*1
	车电梯	25.31		车库	25.31*1
	车电梯	87.20		车库	87.20*1
	车电梯	38.28		车库	38.28*1
	车电梯	66.80		车库	66.80*1
	车电梯	28.80		车库	28.80*1
	车电梯	43.65		车库	43.65*1
	车电梯	35.29		车库	35.29*1
	车电梯	82.45		车库	82.45*1
	车电梯	65.23		车库	65.23*1
	车电梯	72.40		车库	72.40*1
	车电梯	72.40		车库	72.40*1
	车电梯	24.28		车库	24.28*1
	车电梯	24.28		车库	24.28*1
	车电梯	59.33		车库	59.33*1
	井	4.44		车库	4.44*1
	井	2.52		车库	2.52*1
	井	2.31		车库	2.31*1
	井	5.13		车库	5.13*1
	井	2.00		车库	2.00*1
	井	2.80		车库	2.80*1
	井	1.82		车库	1.82*1
	井	3.84		车库	3.84*1
	井	2.08		车库	2.08*1
	车电梯	35.56		车库	35.56*1
	井	3.99		车库	3.99*1
	车电梯	35.56		车库	35.56*1
	井	1.89		车库	1.89*1
	井	1.89		车库	1.89*1
	井	0.98		车库	0.98*1
	井	2.08		车库	2.08*1
	井	2.08		车库	2.08*1






20220309163606525786

车库库幢 第负1层					
车电梯	35.56			车库	35.56*1
车电梯	39.01			车库	39.01*1
第车库幢外墙	94.74			整幢	94.74*1
井	6.80			车库	6.80*1
柴油发动机房		99.07		不应分摊	
公用配电房		242.84		不应分摊	
弱电间		38.82		不应分摊	
设备通道		24.1		不应分摊	
生活及消防泵房		134.84		不应分摊	
消防水池		140.43		不应分摊	
专用配电房					
汇总	1252.50	813.97			



# 房屋建筑面积分层平面图

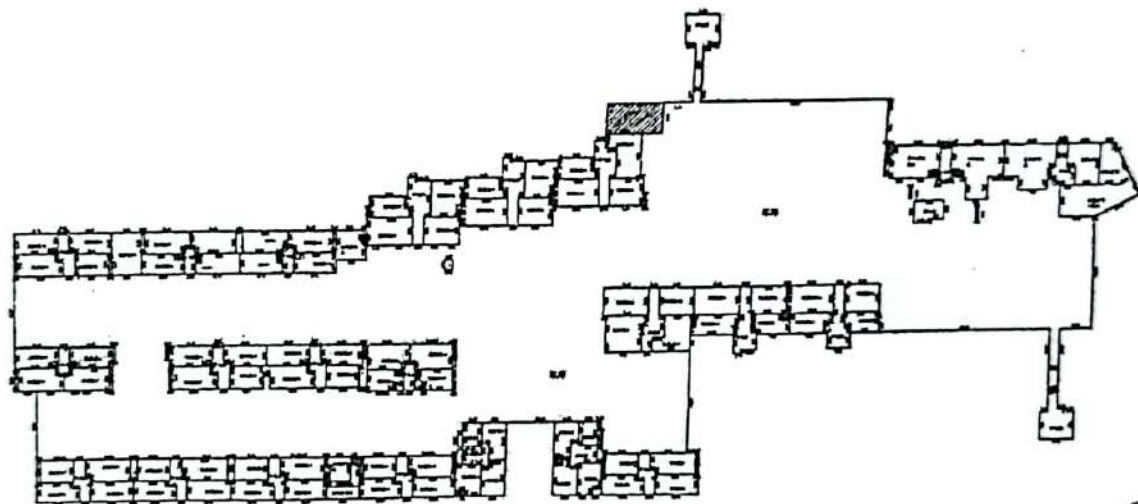

宗地号		
栋号和名称	谢水坊车棚	
层次和名称	负1层	
本栋 总层数	地上	
	地下(含半地下室)	1
建筑面积 类别	预售面积	
	竣工面积	√
建筑面积	18331.33 平方米	

备注：1、图中所标尺寸为中线尺寸。  
2、图中阴影部分规划未验收。




测量单位	重庆市平正房地产测绘院
测量日期	2013年8月13日



重庆市平正房产测量事务所  
(2)

储藏室  
附

图

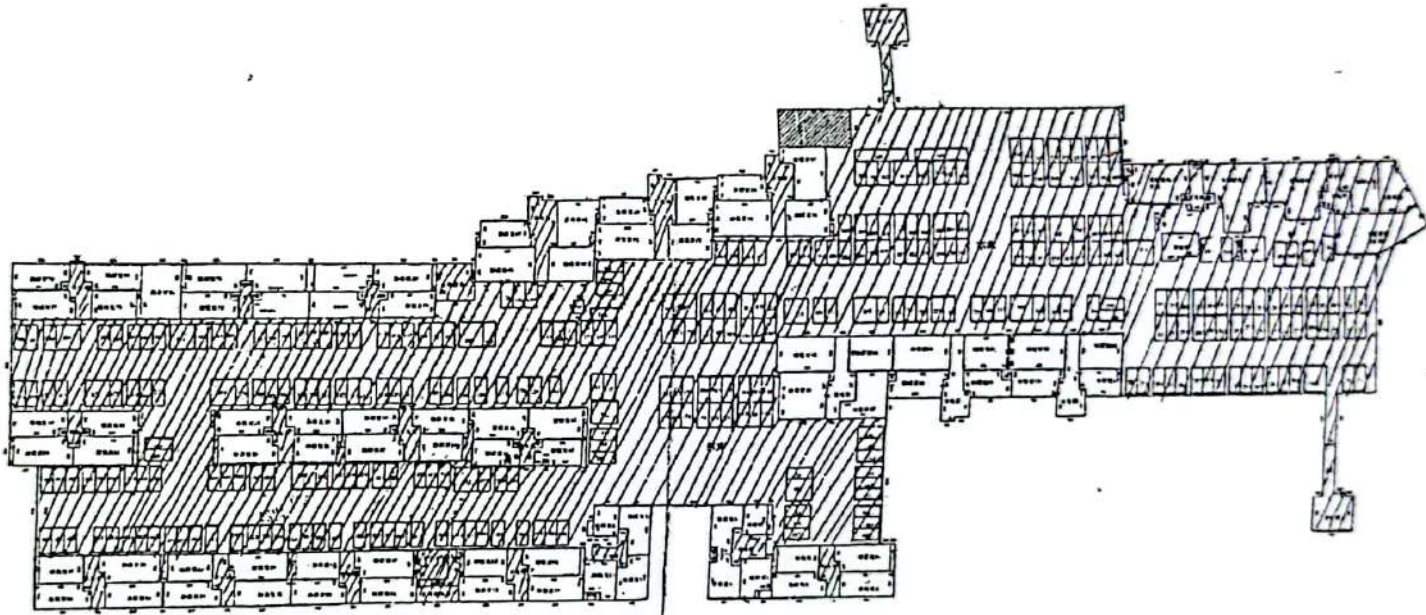

第车房第1层平面图



比例 1: 长度单位: m 建筑面积 m<sup>2</sup>


自墙 —— 共墙 —— 借墙 ——

测绘单位 重庆市平正房产测量事务所

勘丈:

制图: 李茂



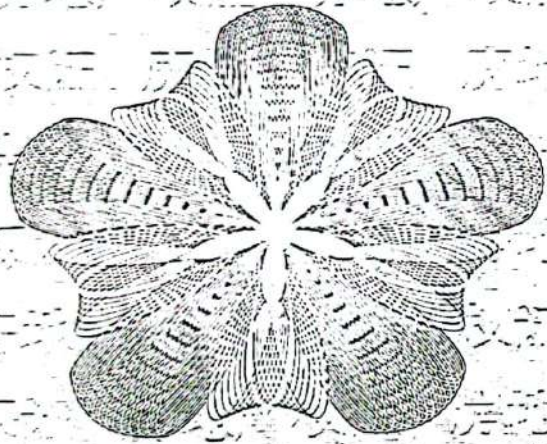

重庆市国土资源和房屋管理局制

编号: 04721320

房地证 字第 105 2015 22198

根据《中华人民共和国土地管理法》、《中华人民共和国城市房地产管理法》和《重庆市土地房屋权属登记条例》等规定,为保护房屋所有权人、土地使用权人的合法权益,对权利人申请登记,经审查符合条件的,颁发此证。

发证机关



扫描全能王 创建



扫描全能王 创建

权利人	重庆开源房地产开发有限公司		
证件名称及号码	营业执照: 500224000008341 9-3-2		
坐落	九龙坡区白市驿镇白龙路25号负1号至负343号		
房地籍号	JL014005001500013015		
土地使用权类型	出让	房屋结构	钢筋混凝土结构
土地用途	其他商服用地	房屋用途	停车用房
土地使用权面积		楼层	负1层
共有使用权面积	35305m <sup>2</sup>	房屋建筑面积	12429.05m <sup>2</sup>
土地使用权终止日期	2049年11月19日	套内建筑面积	4303.23m <sup>2</sup>
房屋共有或共用部位及设施			

201506041050638

填证单位:



填证单位:

登记日期:

登记日期:

2015

年 5 月 2 日

年 月 日

土地分摊系数: 1.0117

该房屋抵押合同号 2015061105059  
2015.6.12

该房屋抵押合同号 201611161050945  
2016.11.17

该房屋抵押合同号 201711131050289  
2017.11.19



扫描全能王 创建



扫描全能王 创建



附

市土地房屋权属  
登记骑缝章

图

土地  
中心  
章



比例 1: 长度单位: m 建筑面积 m<sup>2</sup>

自墙 ——— 共墙 ——— 借墙 ———



测绘单位: 重庆市平正房地产测量事务所




扫描全能王 创建



扫描全能王 创建

# 重庆市国有土地使用证附图

金桥机械制造有限公司

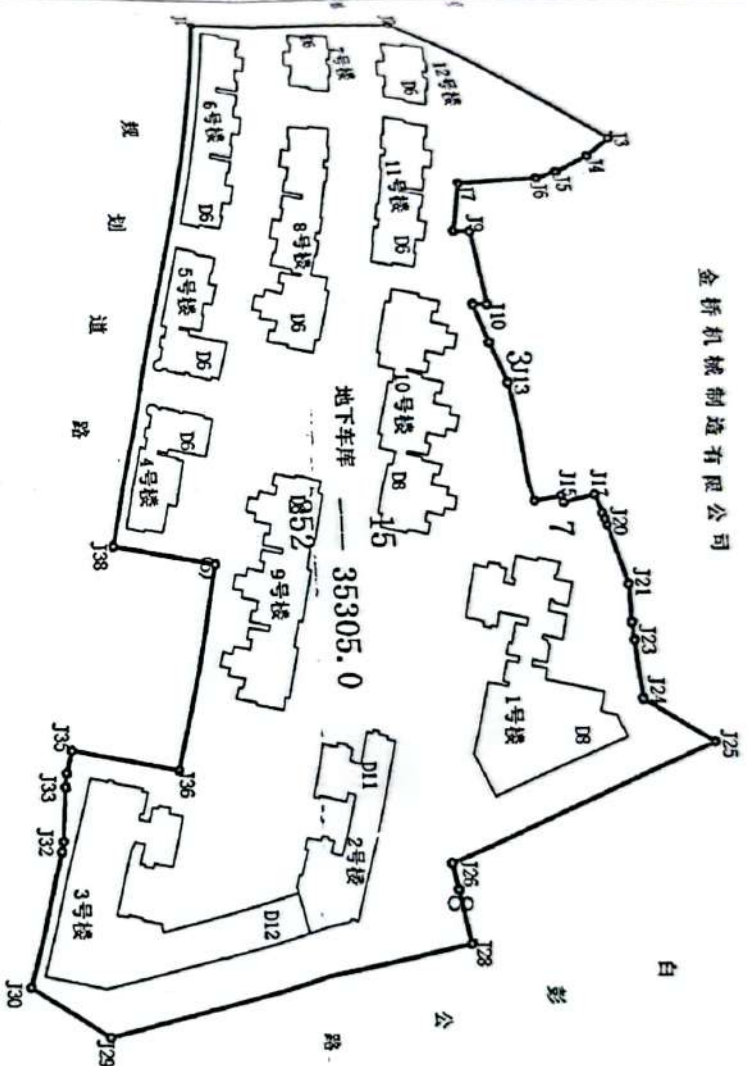

重庆市国土资源和房屋勘测规划院  
测 绘 资 料

专 用 章


地址: 九龙坡区白市驿镇白龙路25号负1号-负343号负1号-储藏室1号-储藏室81号  
 比例尺 1:2100  
 高新区土地勘测站 制





20220309163111384690

编号: PZFC201308005

女

# 重庆市房产面积测算报告书 (竣工分割)

宗地号: \_\_\_\_\_

房屋名称: 渝水坊车库分户

房屋地址: 九龙坡区白市驿牟家村十三社

委托单位: 重庆开源恒基房地产开发有限公司  
重庆翁达物业发展有限公司

重庆市平正房地产测量事务所

2013年9月12日





20220309163112171763

# 房屋建筑面积量测和计算说明

## 一、项目名称及幢号

- 1、规划批准项目名称：渝水坊
- 2、对外销售项目名称：渝水坊
- 3、房屋所在楼盘（组团）名称：\_\_\_\_\_
- 4、规划批准的幢号名称：左座
- 5、公安机关编制的幢号名称：\_\_\_\_\_

二、本报告书的面积测算成果用于房屋权属登记

三、建筑面积测绘和计算依据

1. 《房产测量规范》（GB/T17986.1-2000）。
2. 建住房[2002]74号文。
3. 《重庆市房屋面积测算实施细则》（渝房地发[2007]598号文）。
4. 车位布置图。
5. 重庆市平正房地产测绘事务所2013年\_\_\_\_\_月\_\_\_\_\_日出具的《房屋面积分户汇总表》。
6. 建设工程规划许可证（建字第500107201100030号）



## 四、房产面积测算说明

受重庆开源恒基房地产开发有限公司和重庆翁达物业发展有限公司的委托,对九龙坡区白市驿牟家村十三社渝水坊车库进行二次分户测绘,原车库负1层总建筑面积为:12429.36 m<sup>2</sup>,现总套内面积根据实地测量为:4303.23 m<sup>2</sup>,车库分摊系数=(车库原建筑面积-车库现总套内面积)/车库现总套内面积;因车位建筑面积保留两位小数,导致现车位总建筑面积与原报告书车库的总建筑面积相差0.31 m<sup>2</sup>。详情见分户汇总表。

## 五、测量方法及其它说明

1. 此份资料使用的长度单位为米,面积单位为平方米。
2. 内业采用由 重庆市房屋勘测院和重庆大学 开发的 数字化房产综合处理系统 软件进行计算和绘图,面积计算结果取位至0.01平方米,分摊系数保留至小数点后四位。
3. 勘测工具经重庆测绘仪器计量检定站检测,检定证书编号:LV2 2009120510。
4. 外业量距采用经检定合格的手持测距仪及钢卷尺量测,读数取位至0.01米;





20220309163112555144

六、此份资料共 17 页, 包括:

房屋建筑面积测绘和计算说明 2 页; 房屋建筑面积分户汇总表 11 页;

附图 1 页; 附件 3 页;

七、需要特殊说明的问题

1. 建设工程规划许可证(建字第 500107201100030 号)载明的车位个数, 负 1 层车库车位规划审批总个数为 343 个, 实地勘测总个数为 343 个; 实地勘测总个数与规划许可总个数完全一致。

八、各负责人签名:

测绘计算: 李秋 2013 年 9 月 12 日 检查: 高 2013 年 9 月 13 日

检查: 李秋 2013 年 9 月 12 日



院检查: 李秋 2013 年 9 月 16 日





20220309163112973593

### 房屋面积分户汇总表

建筑物名称: 渝水坊车库分户  
面积单位: 平方米

楼号	单元	楼层	房号	套内面积	分摊系数	分摊面积	建筑面积	户数
第车库	/	第负1	002	11.73	1.8884	22.15	33.88	1
第车库	/	第负1	003	11.73	1.8884	22.15	33.88	1
第车库	/	第负1	004	11.73	1.8884	22.15	33.88	1
第车库	/	第负1	005	11.73	1.8884	22.15	33.88	1
第车库	/	第负1	006	11.73	1.8884	22.15	33.88	1
第车库	/	第负1	007	11.73	1.8884	22.15	33.88	1
第车库	/	第负1	008	11.73	1.8884	22.15	33.88	1
第车库	/	第负1	009	11.73	1.8884	22.15	33.88	1
第车库	/	第负1	010	11.73	1.8884	22.15	33.88	1
第车库	/	第负1	011	11.73	1.8884	22.15	33.88	1
第车库	/	第负1	012	23.46	1.8884	44.30	67.76	1
第车库	/	第负1	013	11.73	1.8884	22.15	33.88	1
第车库	/	第负1	015	11.73	1.8884	22.15	33.88	1
第车库	/	第负1	016	11.73	1.8884	22.15	33.88	1
第车库	/	第负1	017	11.73	1.8884	22.15	33.88	1
第车库	/	第负1	018	11.73	1.8884	22.15	33.88	1
第车库	/	第负1	019	11.73	1.8884	22.15	33.88	1
第车库	/	第负1	020	11.73	1.8884	22.15	33.88	1
第车库	/	第负1	021	11.73	1.8884	22.15	33.88	1
第车库	/	第负1	022	11.73	1.8884	22.15	33.88	1
第车库	/	第负1	023	11.73	1.8884	22.15	33.88	1
第车库	/	第负1	024	11.73	1.8884	22.15	33.88	1
第车库	/	第负1	025	11.73	1.8884	22.15	33.88	1
第车库	/	第负1	026	11.73	1.8884	22.15	33.88	1
第车库	/	第负1	027	11.73	1.8884	22.15	33.88	1
第车库	/	第负1	028	11.73	1.8884	22.15	33.88	1
第车库	/	第负1	029	11.73	1.8884	22.15	33.88	1
第车库	/	第负1	030	11.73	1.8884	22.15	33.88	1
第车库	/	第负1	031	11.73	1.8884	22.15	33.88	1





20220309163113361356

037 034

第车库	/	第负 1	012	11.73	1.8884	22.15	33.88	1
第车库	/	第负 1	033	11.73	1.8884	22.15	33.88	1
第车库	/	第负 1	034	11.73	1.8884	22.15	33.88	1
第车库	/	第负 1	035	11.73	1.8884	22.15	33.88	1
第车库	/	第负 1	036	23.46	1.8884	44.30	67.76	1
第车库	/	第负 1	361	11.73	1.8884	22.15	33.88	1
第车库	/	第负 1	362	11.73	1.8884	22.15	33.88	1
第车库	/	第负 1	363 <sup>363</sup> <sub>364</sub>	23.46	1.8884	44.30	67.76	1
第车库	/	第负 1	365	11.73	1.8884	22.15	33.88	1
第车库	/	第负 1	366	11.73	1.8884	22.15	33.88	1
第车库	/	第负 1	367	11.73	1.8884	22.15	33.88	1
第车库	/	第负 1	368	11.73	1.8884	22.15	33.88	1
第车库	/	第负 1	370	11.73	1.8884	22.15	33.88	1





20220309163117047637

单车库	/	第负1	371	11.73	1.8884	22.15	33.88	1	
单车库	/	第负1	372	11.73	1.8884	22.15	33.88	1	
单车库	/	第负1	373	11.73	1.8884	22.15	33.88	1	
单车库	/	第负1	374	11.73	1.8884	22.15	33.88	1	
单车库	/	第负1	375	11.73	1.8884	22.15	33.88	1	
单车库	/	第负1	376	11.73	1.8884	22.15	33.88	1	
单车库	/	第负1	377	11.73	1.8884	22.15	33.88	1	
单车库	/	第负1		11.73	1.8884	22.15	33.88	1	
合计				8125.82		12429.05			

注：受重庆开源恒基房地产开发有限公司和重庆开源恒基物业管理有限公司的委托，对九龙坡区白夹林李家村十社渝水坊车库进行实地测量。原车库负1层总建筑面积为：12429.36㎡；现状在库内面积根据实地测量为4308.23㎡。车库分摊系数=（车库原建筑面积-车库现状在库内面积）/车库现状在库内面积。因车位建筑面积保留两位小数，导致现车位总建筑面积与原报告书车库的总建筑面积相差0.31㎡。

测绘计算：李茂 2013年9月12日  
 检查：李珍 2013年9月12日  
 院检查： 2013年9月16日


部门检查： 2013年9月11日  
 部门负责： 2013年9月11日





附

图

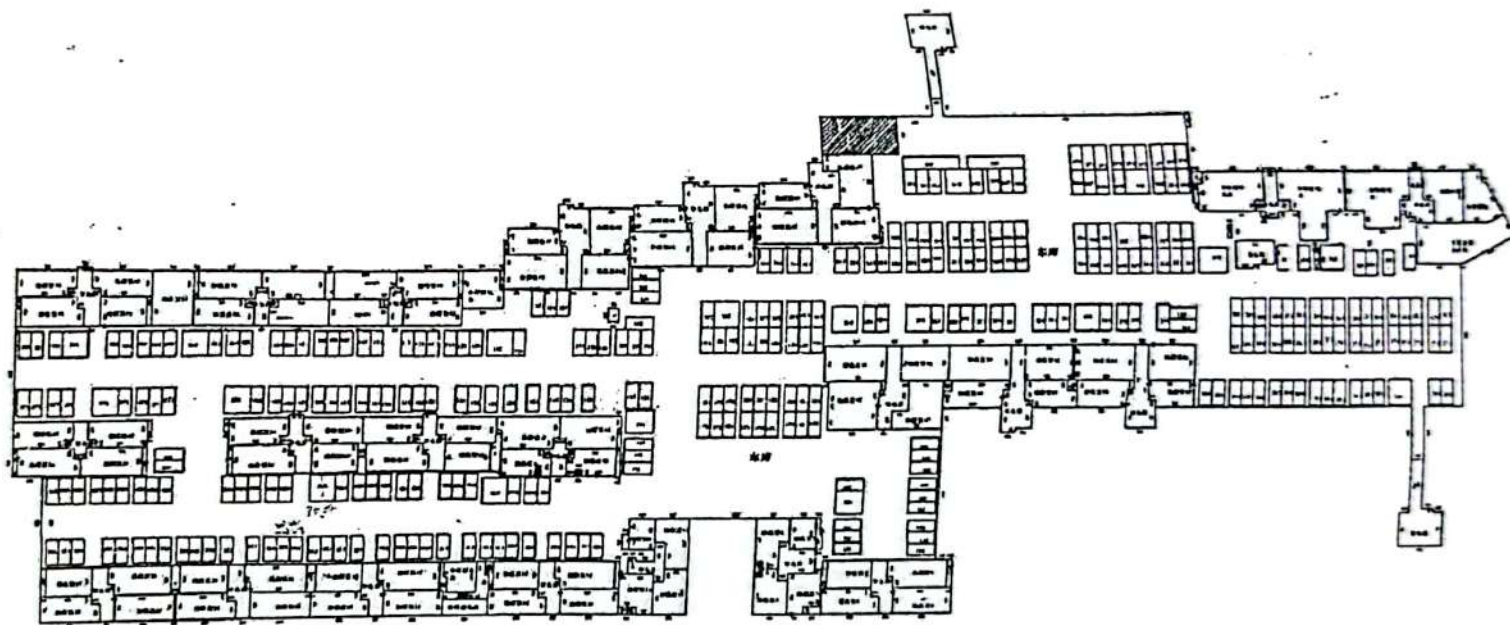

第车库楼第负1层平面图



比例 1: 长度单位: m 建筑面积 m<sup>2</sup>

自墙 — 共墙 — 借墙 —

测绘单位: 重庆市平正房地产测量事务所

勘丈:

制图: 李茂

30






20220309163305604912

# 重庆市土地房屋权属登记申请书

单位：平方米

申请登记的类型：  
 初始登记     转移登记     变更登记     注销登记     预告登记  
 其它登记     异议登记     更正登记     查封登记

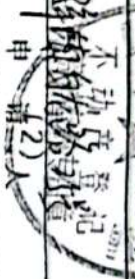

土地所有权人     房屋所有权人     土地使用权人     预告登记权利人     土地房屋更正登记申请人     土地房屋异议登记申请人     土地房屋权利受让人     其它 (包括查封)

名称：重庆市北碚区白象街新地房地产开发有限公司

证件名称及号码：营业执照：500244000008341    9-3-2    渝房地核字(2005)第14号

代理人名称：孙毅    地址：

证件名称及号码：身份证 500112198510070662    联系电话：13983911131

预告登记义务人     土地房屋转让人     其它  
 申请人

名称：重庆开源性地產房地產代理有限公司    孙毅

证件名称及号码：营业执照：500244000008341    9-3-2    渝房地核字(2005)第14号

代理人名称：孙毅    地址：

证件名称及号码：身份证 500112198510070662    联系电话：13983911131

土地立权情况：    土地止使用日期：2009年11月19日

土地性质：国有土地使用权    土地使用权限：出让

土地使用权积：1222.905    土地房屋用途：其他商服用地

房屋建筑面积：1222.905    房屋套内面积：430.3、23

### 共有情况说明

以上房屋     权利人共有，共有人有  
 共有方式为： 共同共有     按份共有  
 按份共有的份额各自为：



申请事由

分割

陈房泰东梓. 总建规划面积、12429.36平方米, 共1层. 原建为东梓. 钢混结构  
共343个车位

情况说明

申请人保证登记的房地产权属状况, 对其提交的有关资料和反映情况的真实性负责, 若有隐瞒、欺骗、伪造、编造、自愿承担不实、蒙混登记行为, 申请人在经济赔偿

夫妻双方以一方名义申请登记的, 申请人可以申请变更或注销登记, 由此引发的一切法律责任及相关经济责任, 由申请人承担

申请人: 陈房泰  
日期: 2015年6月1日  
(盖章、签字)

申请人: 陈房泰  
日期: 2015年6月1日  
(盖章、签字)

变更前《土地使用权证》号

变更前《房屋所有权证》号

变更前《房地产权证》号

联系人: 联系地址:


联系电话:





20220309163052677113

# 重庆市国有土地使用证附图

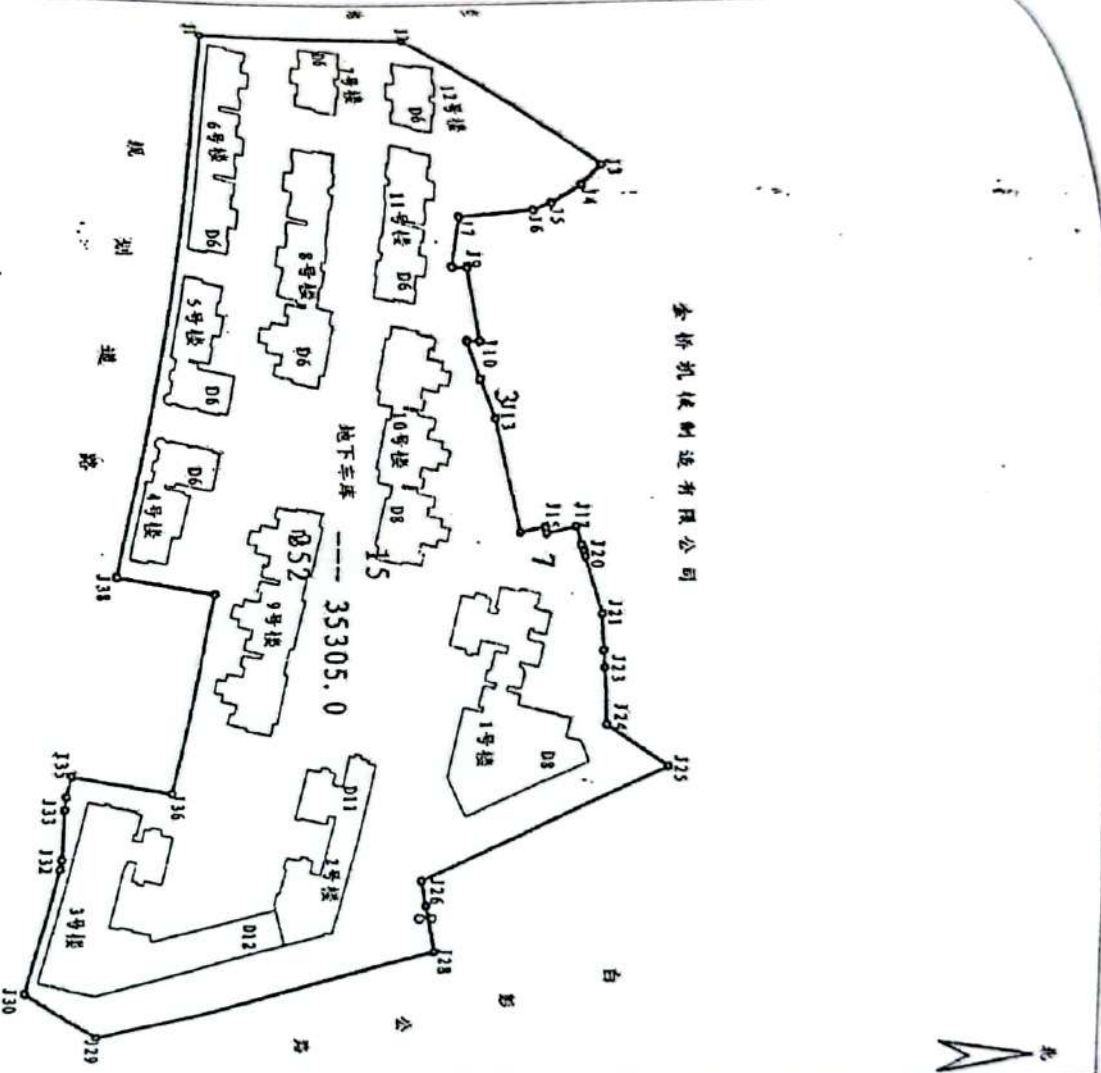


图幅号: (S36E21)  
 证号: JL0140050015000  
 土地座落: 九龙坡区白夹村白夹路25号A1号至A3号

比例尺 1:2100


重庆市国土资源和房屋勘测规划院



车库

附

图

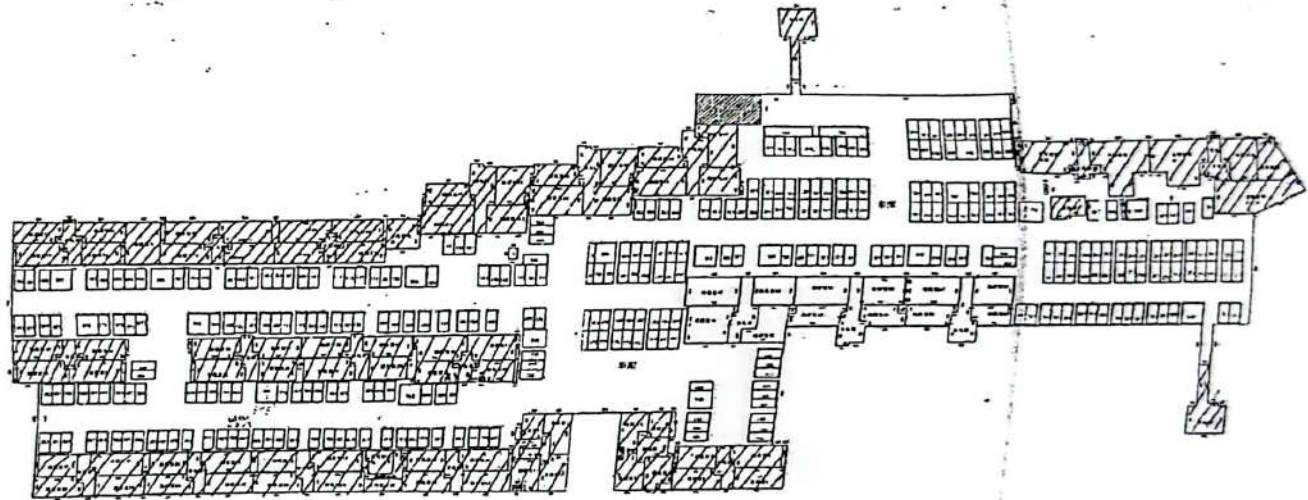

第2楼第2层第1层平面图



比例 1: 长度单位: m 建筑面积 m<sup>2</sup>

自墙 —— 共墙 —— 借墙 ——

测绘单位: 重庆市平正房地产测量事务所


勘丈:

制图: 李



附

图

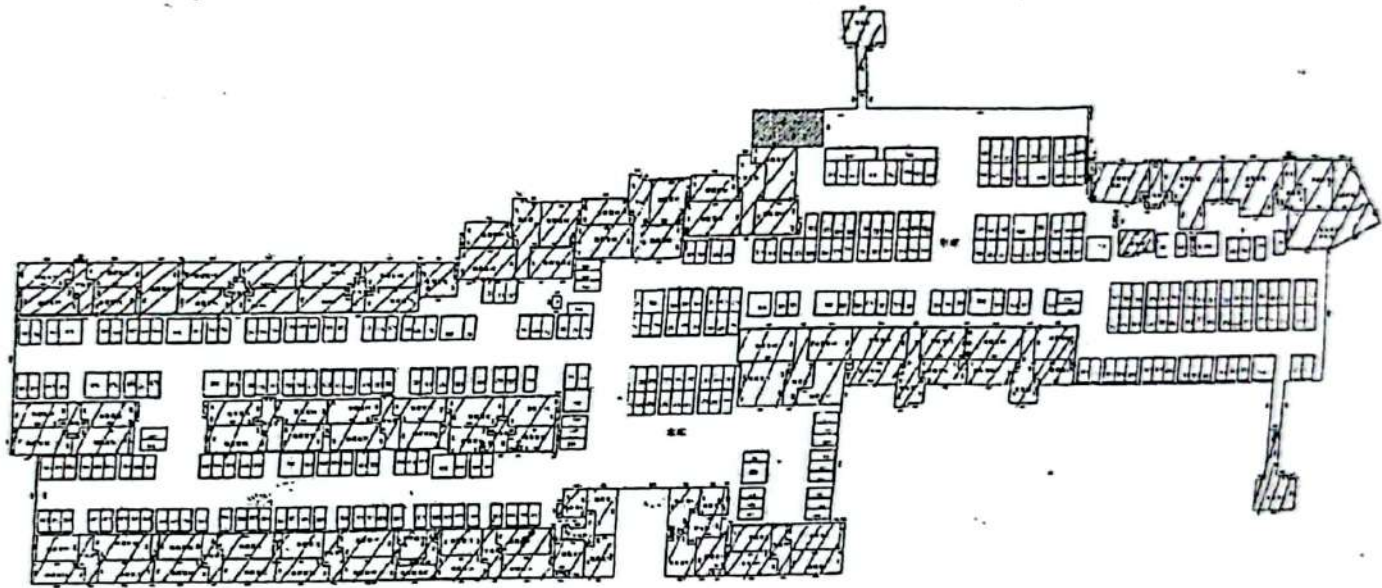

第车2幢第负1层平面图



比例 1: 长度单位: m 建筑面积 m<sup>2</sup>

自墙 —— 共墙 —— 借墙 ——

测绘单位: 重庆市平正房地产测量事务所

勘丈:

制图: 李茂





20220309163914790504

根正黎 13251326520


### 渝水坊地下车库门面对照表

楼层房号	派出所对应门牌号
002	九龙坡区白市驿镇白龙路25号负1号
003	九龙坡区白市驿镇白龙路25号负2号
004	九龙坡区白市驿镇白龙路25号负3号
005	九龙坡区白市驿镇白龙路25号负4号
006	九龙坡区白市驿镇白龙路25号负5号
007	九龙坡区白市驿镇白龙路25号负6号
008	九龙坡区白市驿镇白龙路25号负7号
009	九龙坡区白市驿镇白龙路25号负8号
010	九龙坡区白市驿镇白龙路25号负9号
011	九龙坡区白市驿镇白龙路25号负10号
012	12.14 九龙坡区白市驿镇白龙路25号负11号
013	九龙坡区白市驿镇白龙路25号负12号
015	九龙坡区白市驿镇白龙路25号负13号
016	九龙坡区白市驿镇白龙路25号负14号
017	九龙坡区白市驿镇白龙路25号负15号
018	九龙坡区白市驿镇白龙路25号负16号
019	九龙坡区白市驿镇白龙路25号负17号
020	九龙坡区白市驿镇白龙路25号负18号
021	九龙坡区白市驿镇白龙路25号负19号
022	九龙坡区白市驿镇白龙路25号负20号
023	九龙坡区白市驿镇白龙路25号负21号
024	九龙坡区白市驿镇白龙路25号负22号
025	九龙坡区白市驿镇白龙路25号负23号
026	九龙坡区白市驿镇白龙路25号负24号
027	九龙坡区白市驿镇白龙路25号负25号
028	九龙坡区白市驿镇白龙路25号负26号
029	九龙坡区白市驿镇白龙路25号负27号
030	九龙坡区白市驿镇白龙路25号负28号
031	九龙坡区白市驿镇白龙路25号负29号
032	九龙坡区白市驿镇白龙路25号负30号
033	九龙坡区白市驿镇白龙路25号负31号
034	35.7 九龙坡区白市驿镇白龙路25号负32号
035	37.7 九龙坡区白市驿镇白龙路25号负33号
036	九龙坡区白市驿镇白龙路25号负34号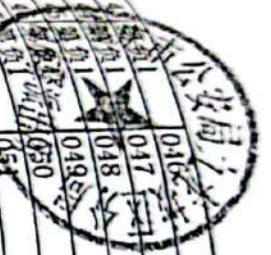
337 第1	368-5	九龙坡区白市驿镇白龙路25号负327号
338 第1	368-7	九龙坡区白市驿镇白龙路25号负328号
339 第1	368	九龙坡区白市驿镇白龙路25号负329号
340 第1	368 4127	九龙坡区白市驿镇白龙路25号负330号
341 第1	365	九龙坡区白市驿镇白龙路25号负331号
342 第1	366	九龙坡区白市驿镇白龙路25号负332号
343 第1	367	九龙坡区白市驿镇白龙路25号负333号
344 第1	368	九龙坡区白市驿镇白龙路25号负334号
345 第1	370	九龙坡区白市驿镇白龙路25号负335号
346 第1	371	九龙坡区白市驿镇白龙路25号负336号
347 第1	372	九龙坡区白市驿镇白龙路25号负337号
348 第1	373	九龙坡区白市驿镇白龙路25号负338号
349 第1	374	九龙坡区白市驿镇白龙路25号负339号
340 第1	375	九龙坡区白市驿镇白龙路25号负340号
341 第1	376	九龙坡区白市驿镇白龙路25号负341号
342 第1	377	九龙坡区白市驿镇白龙路25号负342号
343 第1	378	九龙坡区白市驿镇白龙路25号负343号



## 说 明

因测绘报告编号从002开始编号378号结束，中间涉及跳号。总个数只有343个。其中以下编号没有，名单如下：

1	001
2	014
3	037
4	068
5	069
6	074
7	084
8	091
9	094
10	124
11	127
12	131
13	139
14	147
15	151
16	154
17	167
18	204

19	217
20	244
21	250
22	267
23	309
24	322
25	333
26	334
27	335
28	336
29	337
30	338
31	344
32	350
33	354
34	364
35	369

共计：35个空缺





周边环境



估价对象1现状



估价对象2现状







估价对象3现状



估价对象4现状



估价对象5现状

地址：重庆市两江新区金开大道90号棕榈泉国际中心C座36F

TEL: 023-67749550 023-67866352

传真: 023-67701252



扫描全能王 创建



估价对象现状



估价对象现状



估价对象现状

地址：重庆市两江新区金开大道90号棕榈泉国际中心C座36F

TEL: 023-67749550 023-67866352


传真：023-67701252




扫描全能王 创建

# 重庆市第一中级人民法院

估价对象地理位置图

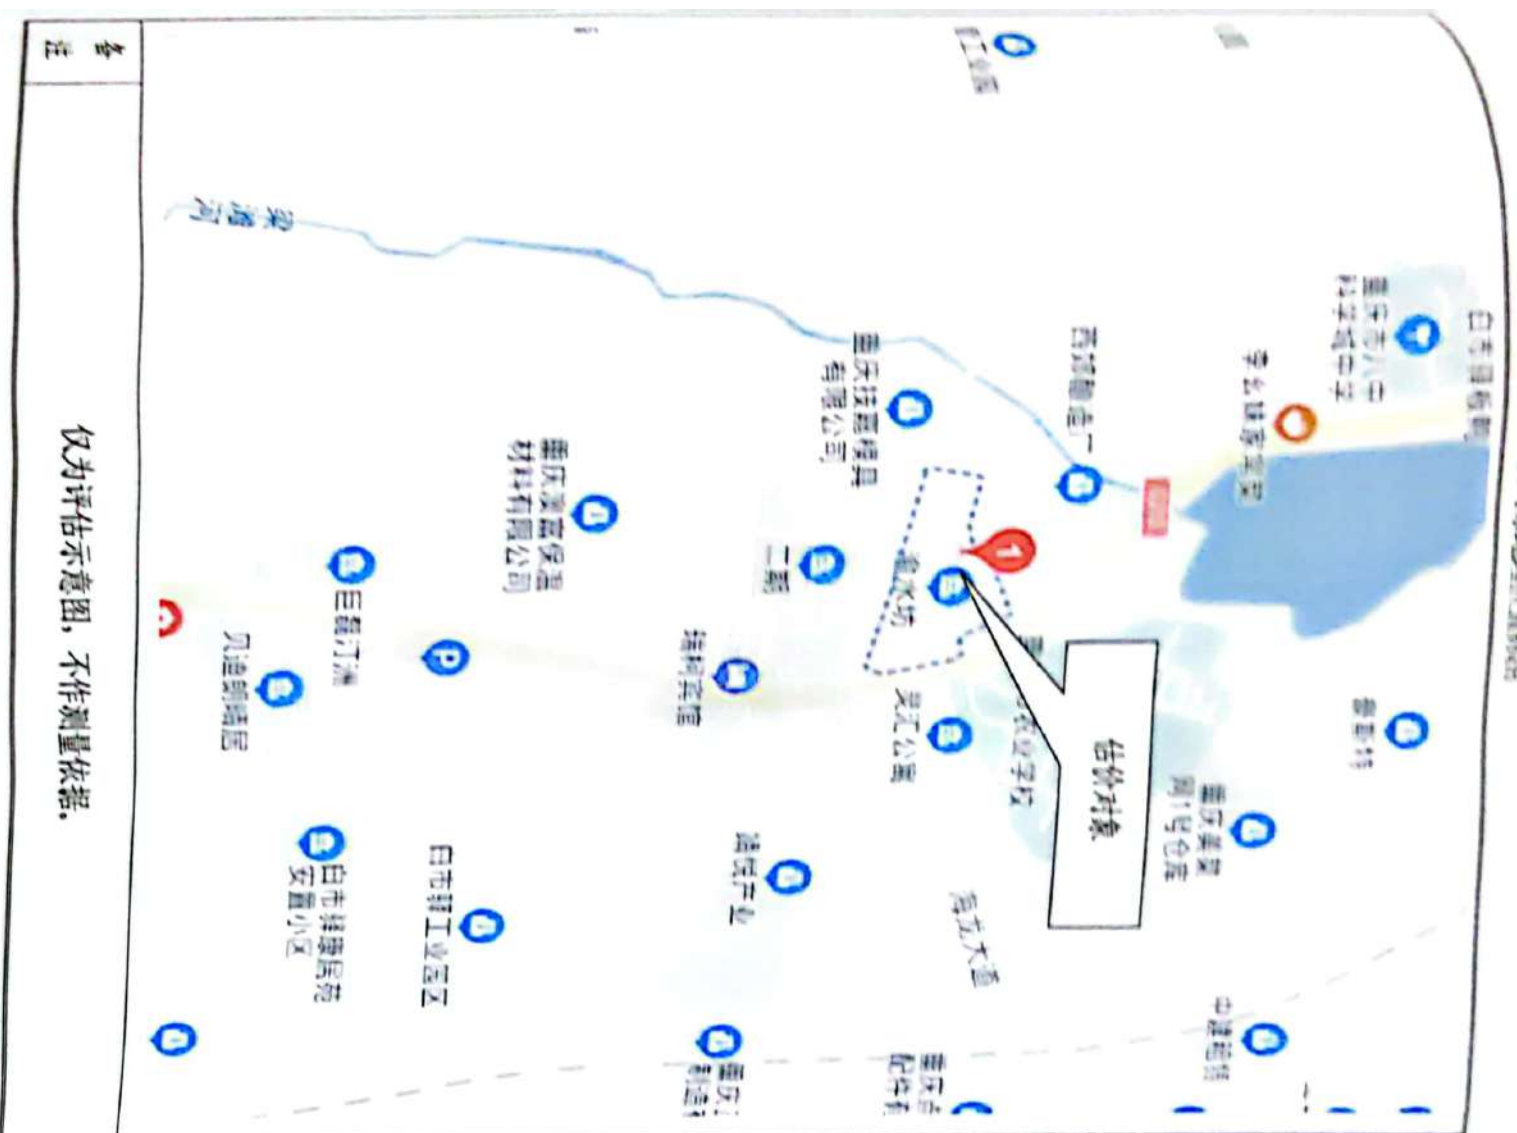

备注：仅为评估示意图，不作测量依据。

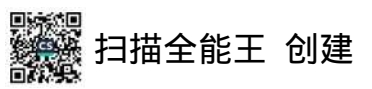



抵押车位编号对照表

房产登记坐落登记号	现场对应编号	房产权属证书(编号)	建筑面积	用途
九龙坡区白市驿镇白龙路25号负1号	002	105房地证2015字第22198号	33.88	车库
九龙坡区白市驿镇白龙路25号负2号	003	105房地证2015字第22198号	33.88	车库
九龙坡区白市驿镇白龙路25号负3号	004	105房地证2015字第22198号	33.88	车库
九龙坡区白市驿镇白龙路25号负5号	006	105房地证2015字第22198号	33.88	车库
九龙坡区白市驿镇白龙路25号负7号	008	105房地证2015字第22198号	33.88	车库
九龙坡区白市驿镇白龙路25号负8号	009	105房地证2015字第22198号	33.88	车库
九龙坡区白市驿镇白龙路25号负10号	011	105房地证2015字第22198号	33.88	车库
九龙坡区白市驿镇白龙路25号负11号	012/014	105房地证2015字第22198号	67.76	车库
九龙坡区白市驿镇白龙路25号负12号	013	105房地证2015字第22198号	33.88	车库
九龙坡区白市驿镇白龙路25号负13号	015	105房地证2015字第22198号	33.88	车库
九龙坡区白市驿镇白龙路25号负14号	016	105房地证2015字第22198号	33.88	车库
九龙坡区白市驿镇白龙路25号负15号	017	105房地证2015字第22198号	33.88	车库
九龙坡区白市驿镇白龙路25号负18号	020	105房地证2015字第22198号	33.88	车库
九龙坡区白市驿镇白龙路25号负19号	021	105房地证2015字第22198号	33.88	车库
九龙坡区白市驿镇白龙路25号负22号	024	105房地证2015字第22198号	33.88	车库
九龙坡区白市驿镇白龙路25号负24号	026	105房地证2015字第22198号	33.88	车库
九龙坡区白市驿镇白龙路25号负25号	027	105房地证2015字第22198号	33.88	车库
九龙坡区白市驿镇白龙路25号负26号	028	105房地证2015字第22198号	33.88	车库
九龙坡区白市驿镇白龙路25号负27号	029	105房地证2015字第22198号	33.88	车库

